


# 空調ダクト系統図

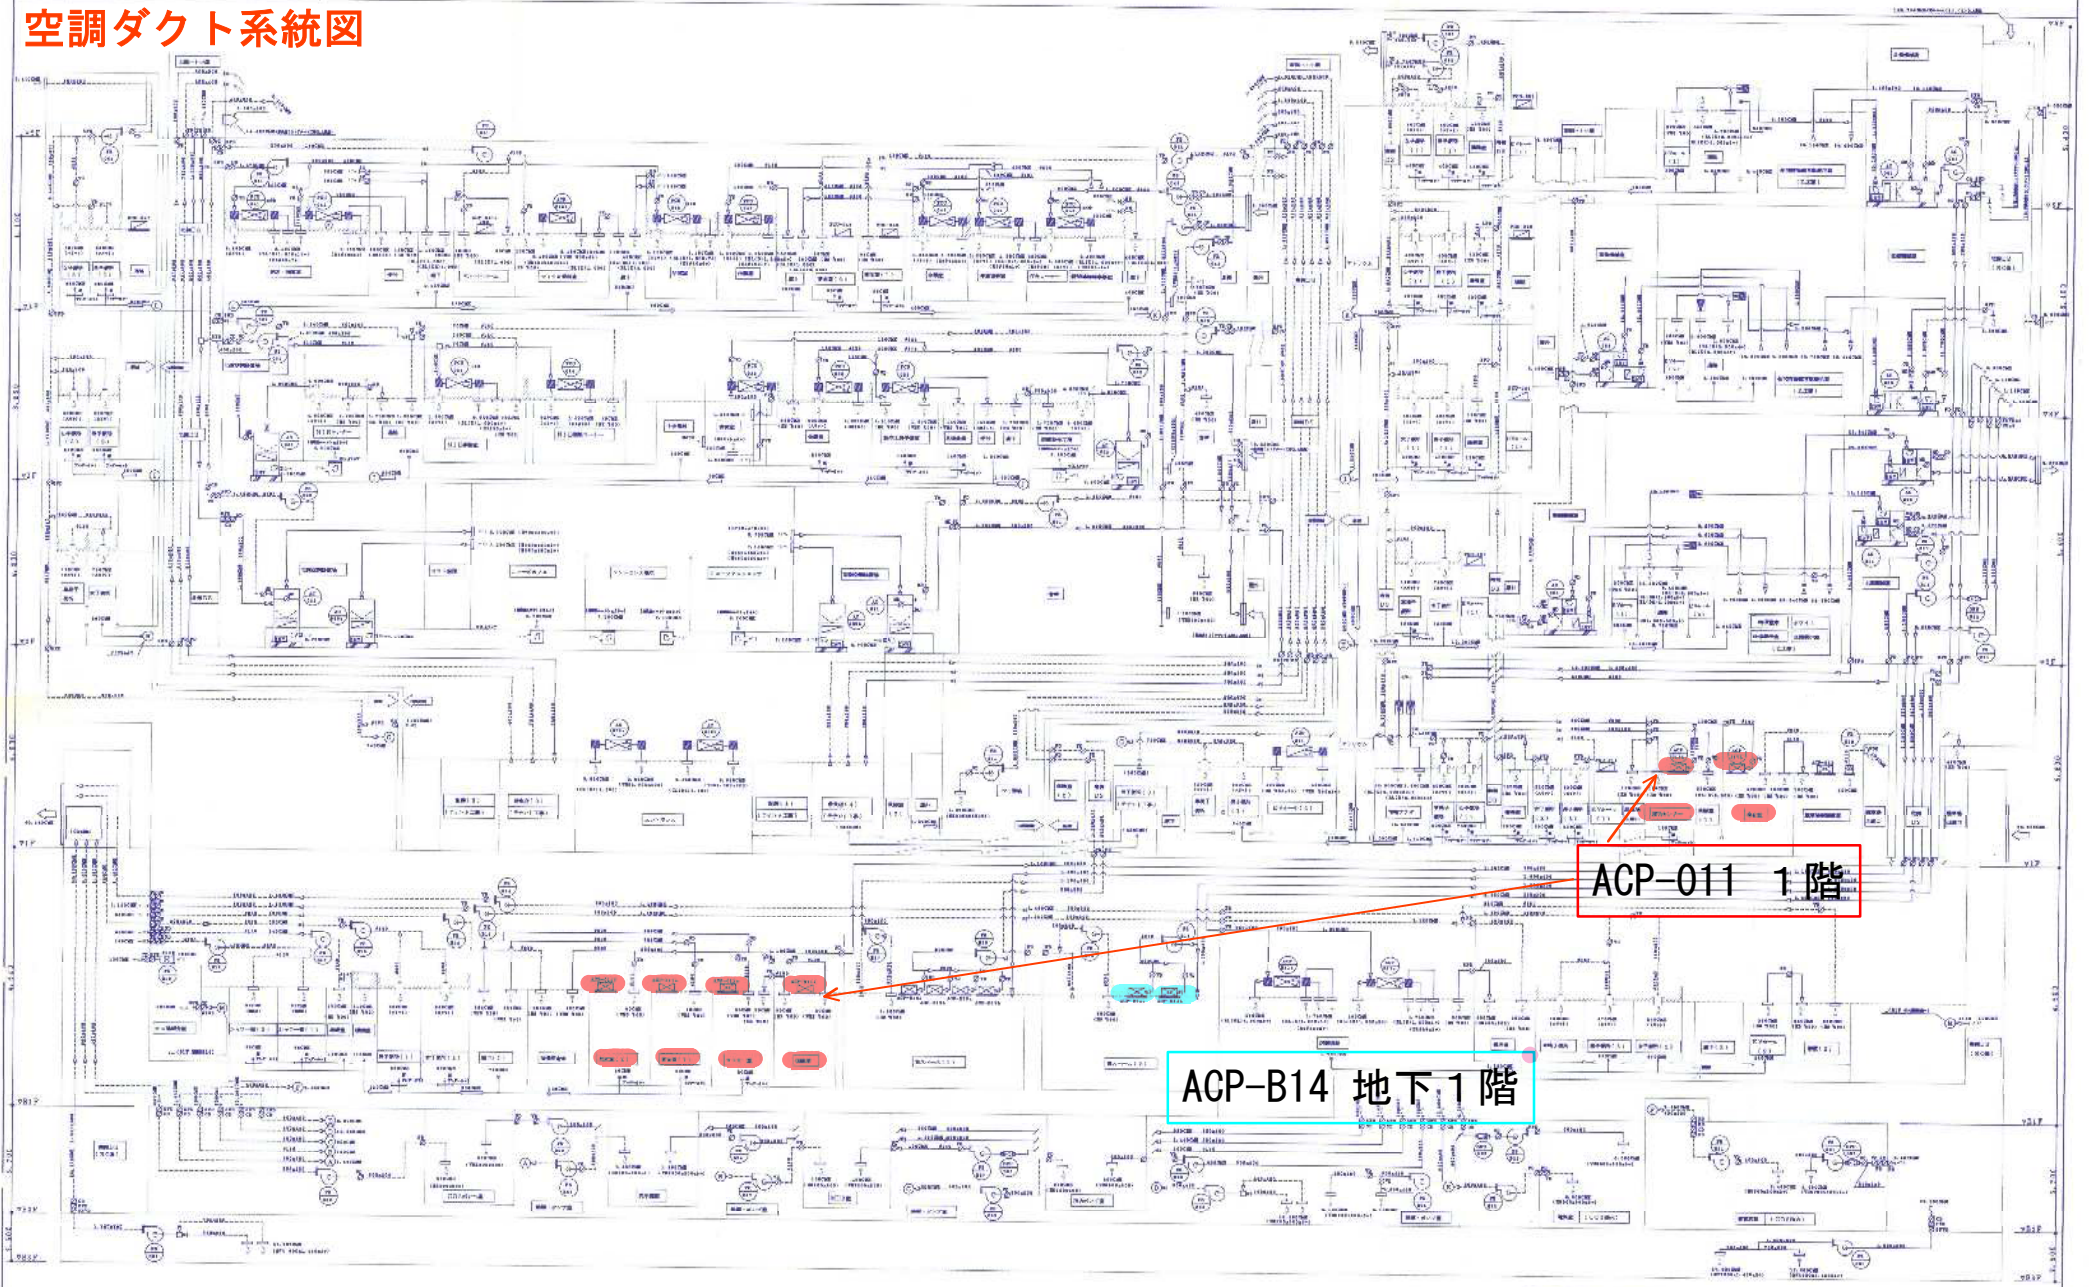

ACP-011 1階

ACP-B14 地下1階

竣工図 空-21


日建設計

大阪府建設文化センター整備工事  
(空調設備工事)

20-20  
4-1  
No. T 500047-P



# 地下1階平面図

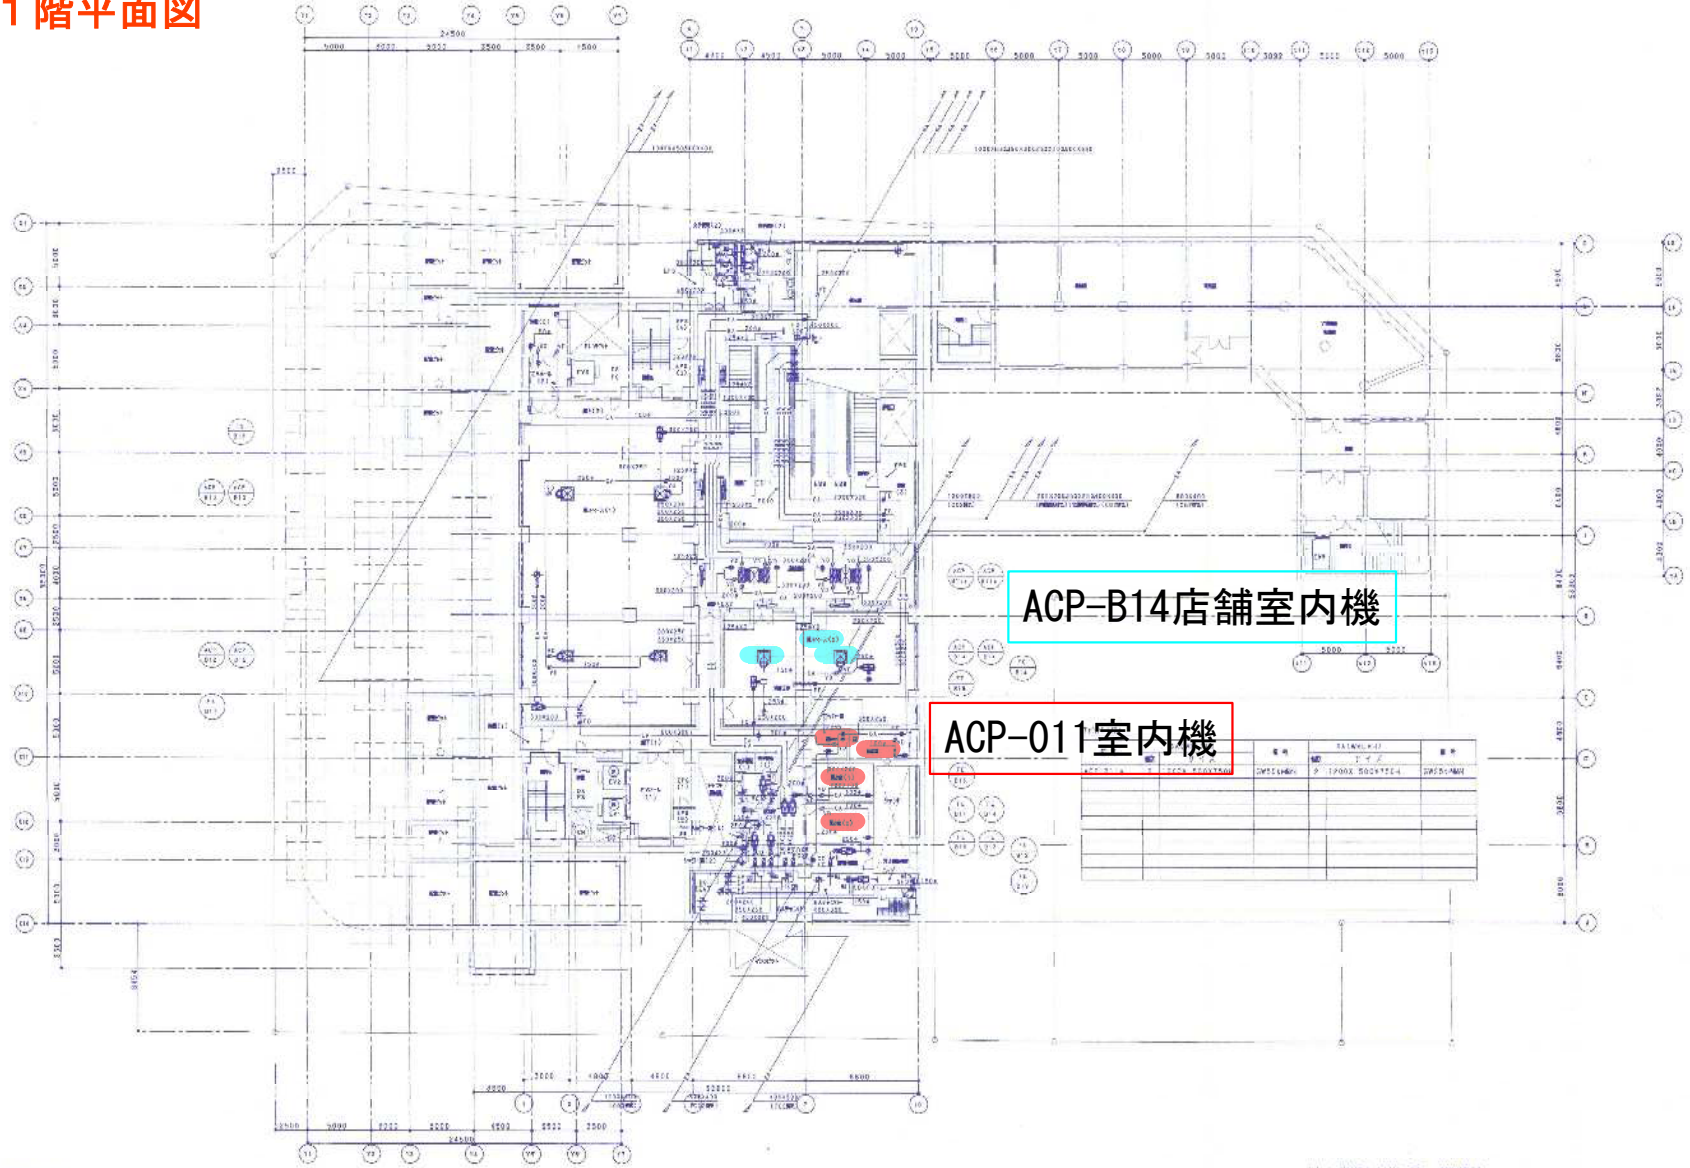

ACP-B14店舗室内機

ACP-011室内機


竣工図 空-25

|  |  |  |  |  |  |
|--|--|--|--|--|--|
|  |  |  |  |  |  |
|  |  |  |  |  |  |
|--|--|--|--|--|--|
|  |  |  |  |  |  |
|  |  |  |  |  |  |
|  |  |  |  |  |  |


日建設計

(空調設備工事)

4-5  
T-660047-B  
1/200

# 1階平面図


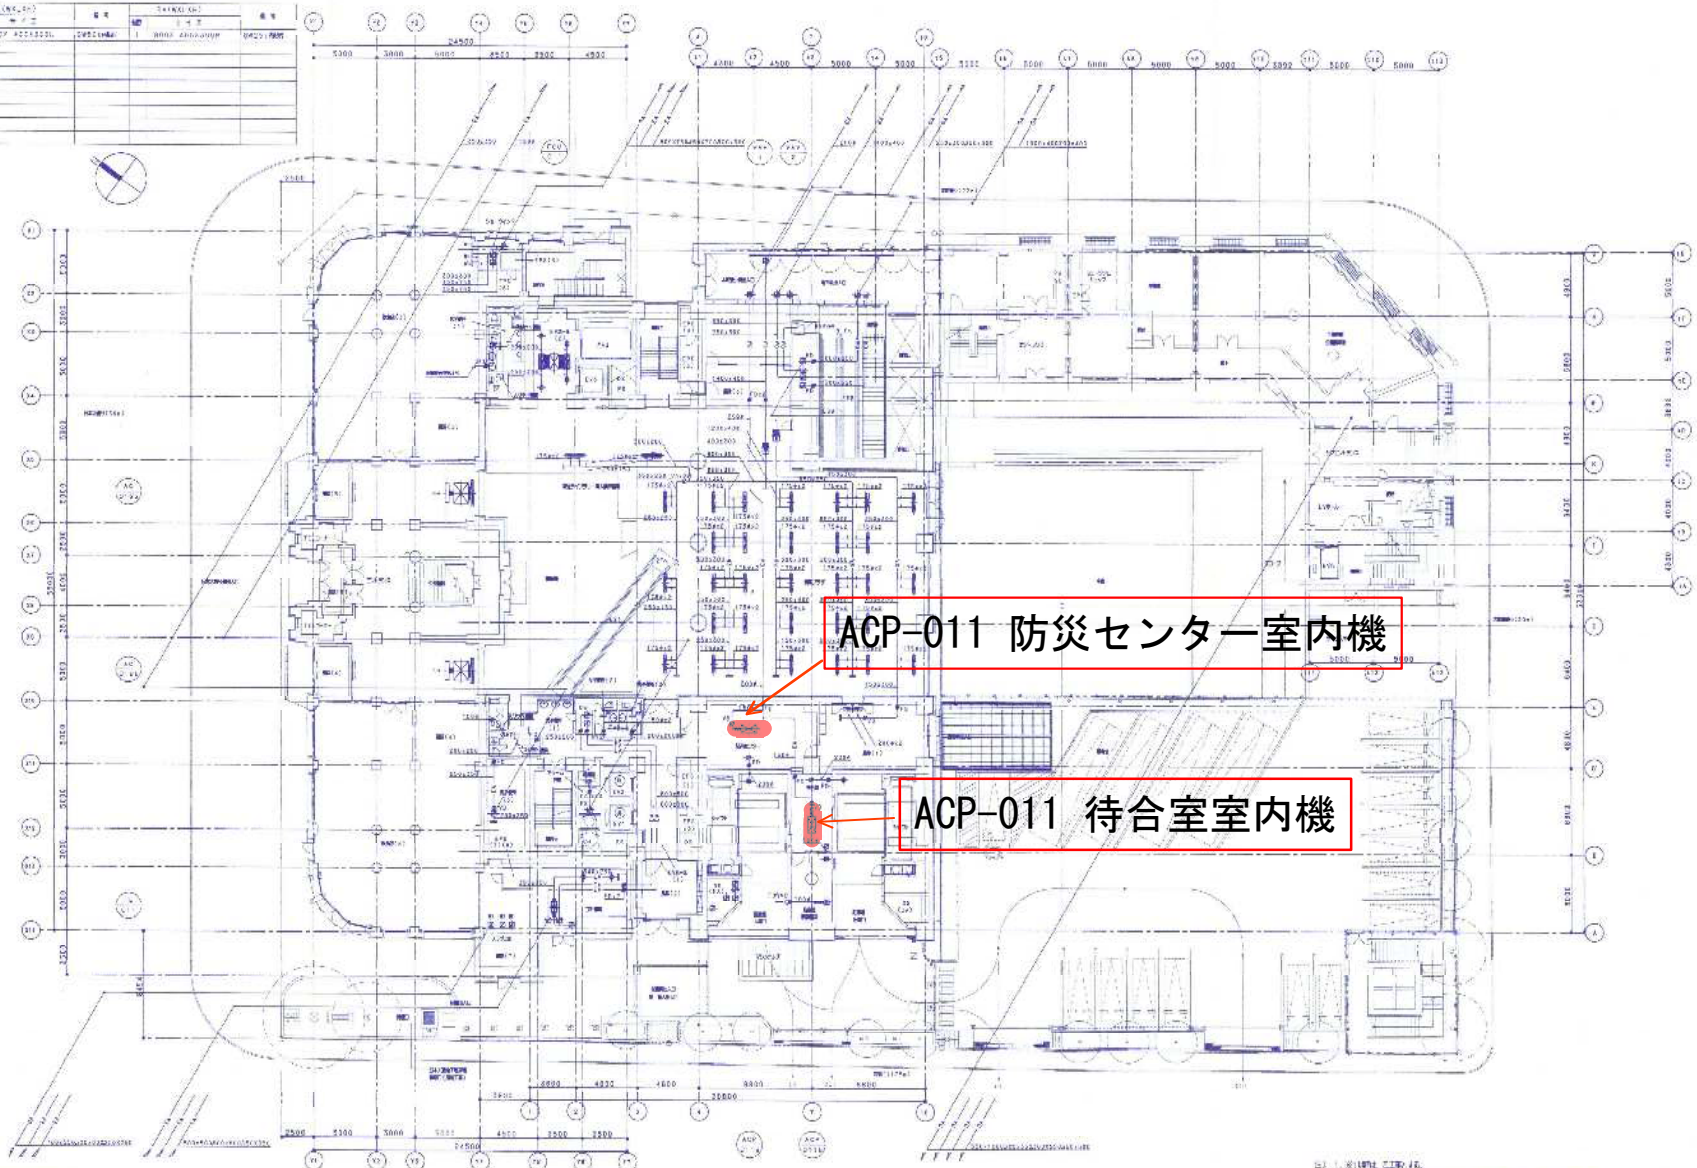

ACP-011 防災センター室内機

ACP-011 待合室室内機

竣工図 空-26


建設計


(有限) 情報文化センター整備工事  
(竣工図)

25  
4 - 6

図名 1階平面図 1/250 No. T-360347 B



# 5階平面図

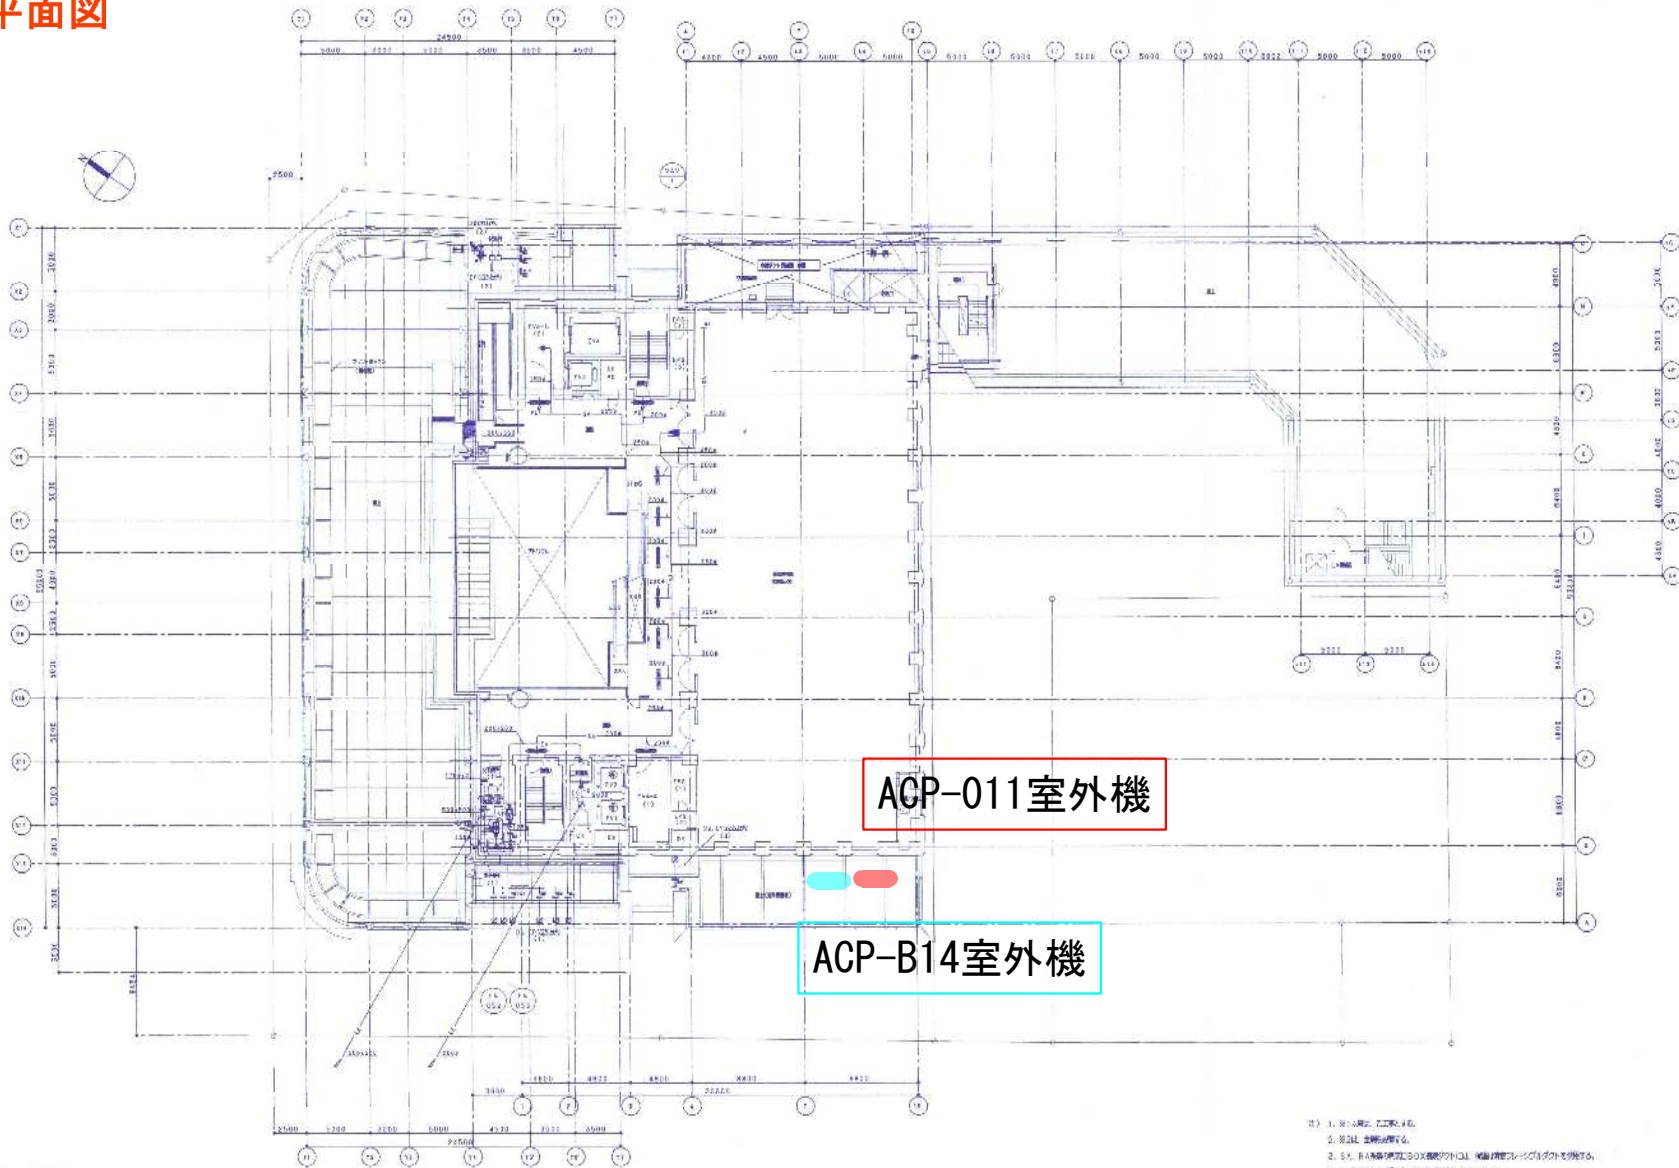

ACP-011室外機

ACP-B14室外機


竣工図 空-30

|       |       |      |
|-------|-------|------|
| NO.   | 11    | 2.31 |
| DATE  |       |      |
| BY    |       |      |
| CHK   |       |      |
| SCALE | 1/200 |      |


日建設計

(空調設備工事)

4 - 10

空調設備 5階平面図 1/200 No. T-950047-R