

竣工図 空-40



図	9, 9, 1
製	1, 3, 31
機	
製	東 亜 電 機 エアコンタック・大巻・日産特化建設株式会社


日建設計

(仮称)情報文化センター整備工事
(空調設備工事)

空-39
5-1

空調配管系統図(低層階)

No. T-960047-B

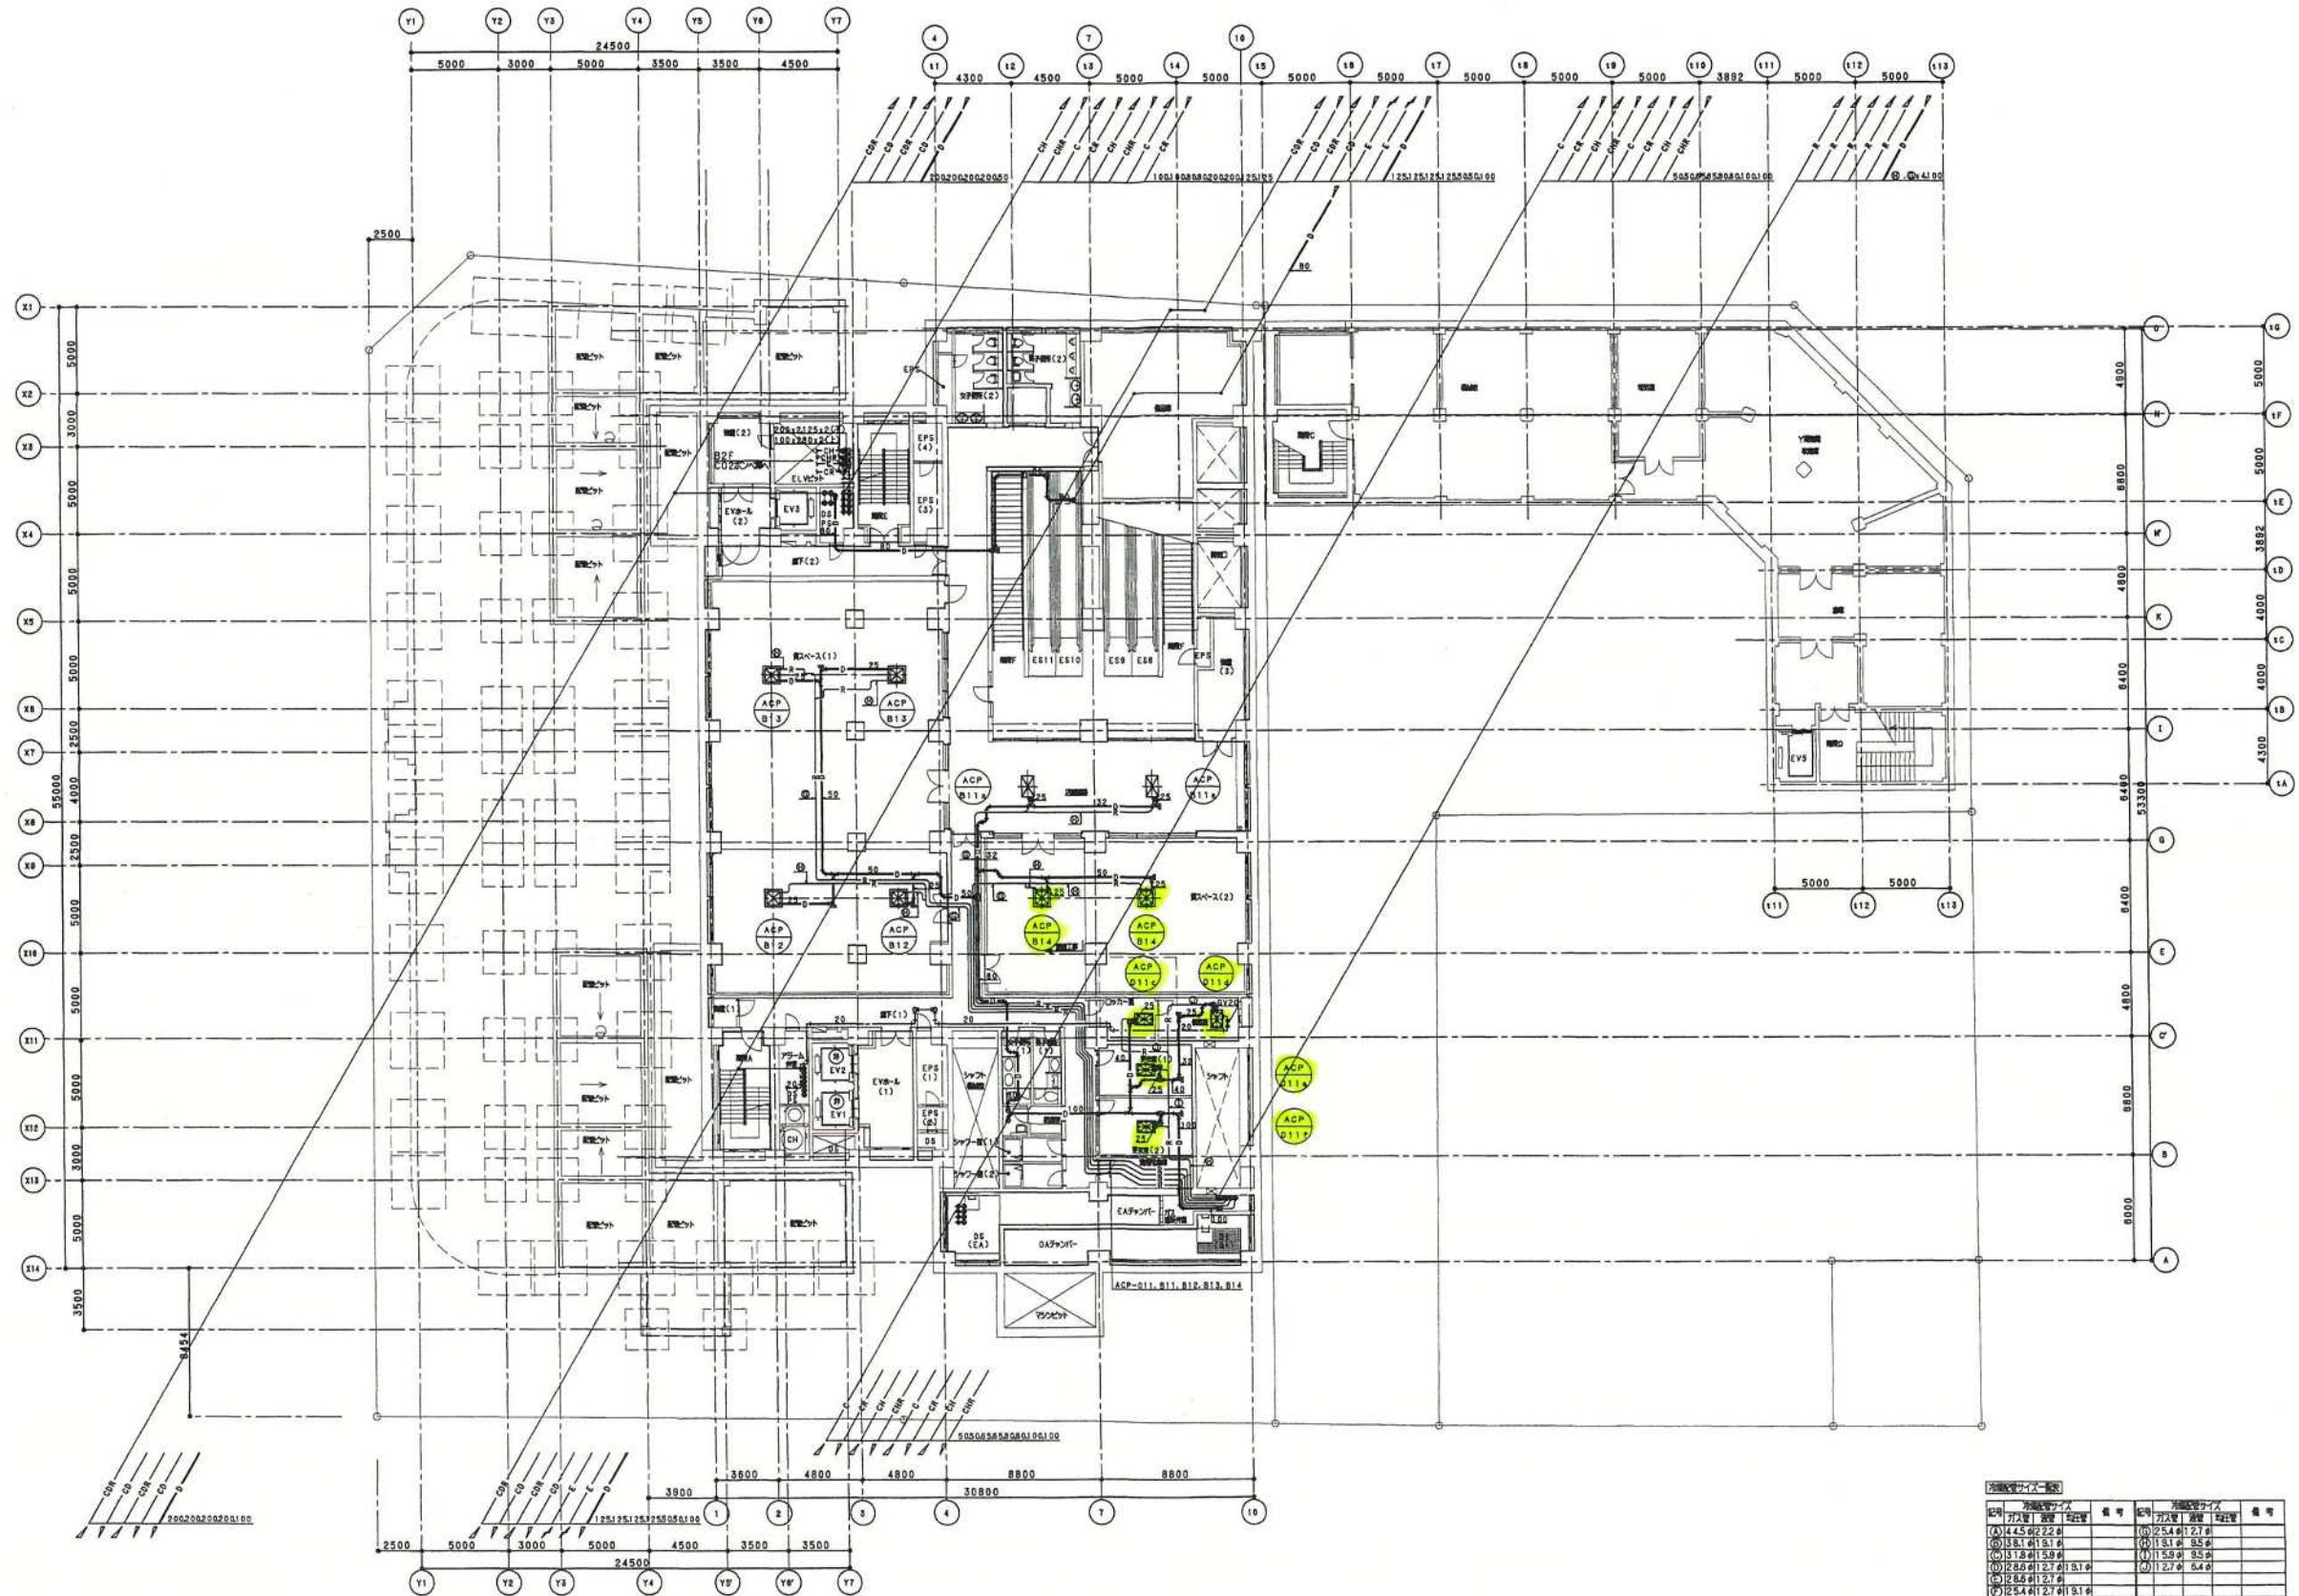


竣工図 空-43


製 表 主 エス・ブランク・大塚・日建設計株式会社

監理	設計	監理	設計	監理	設計


日建設計

(仮称)情報文化センター整備工事
(空調設備工事)

空調配管 地下1階平面図 1/200

空 -42
5 - 4

No. T-960047-B

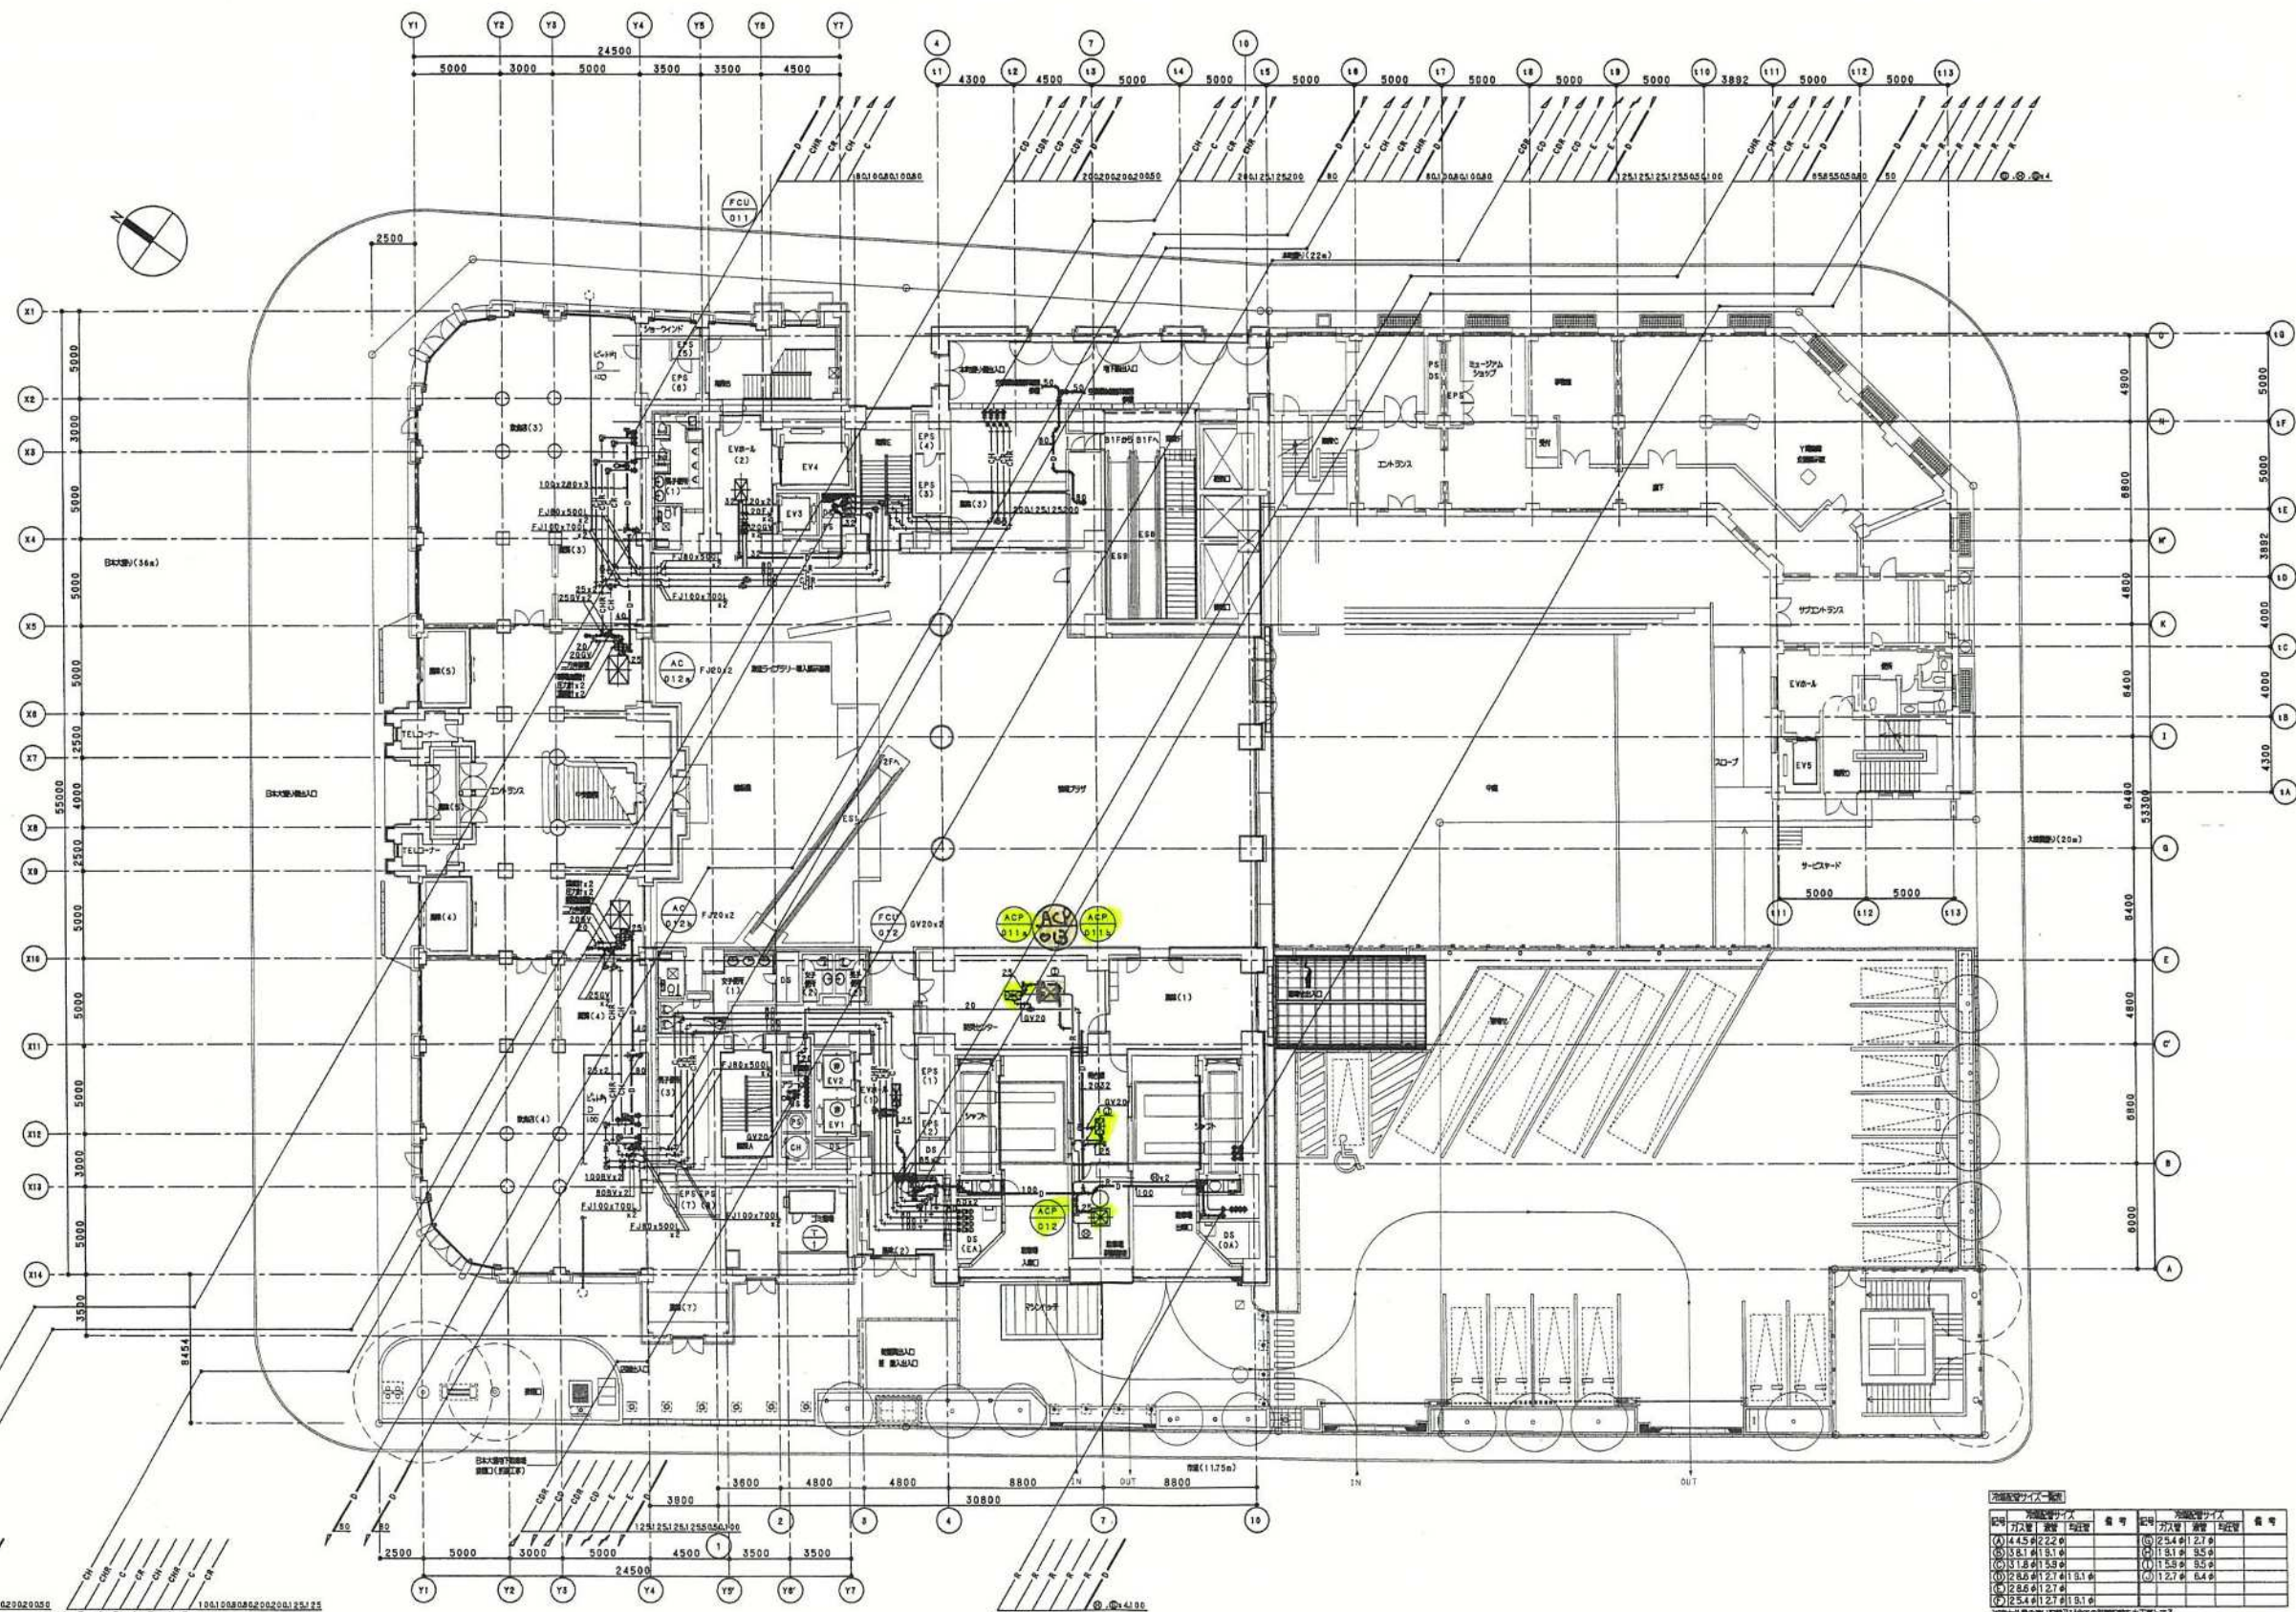


竣工図 空-44

設計	9, 9, 1
監理	12, 3, 31


建築	電気	機械	衛生	消防	その他

日建設計

(仮称)情報文化センター整備工事
(空調設備工事)

空調配管 1階平面図 1/200 No. T-960047-B

5 - 5

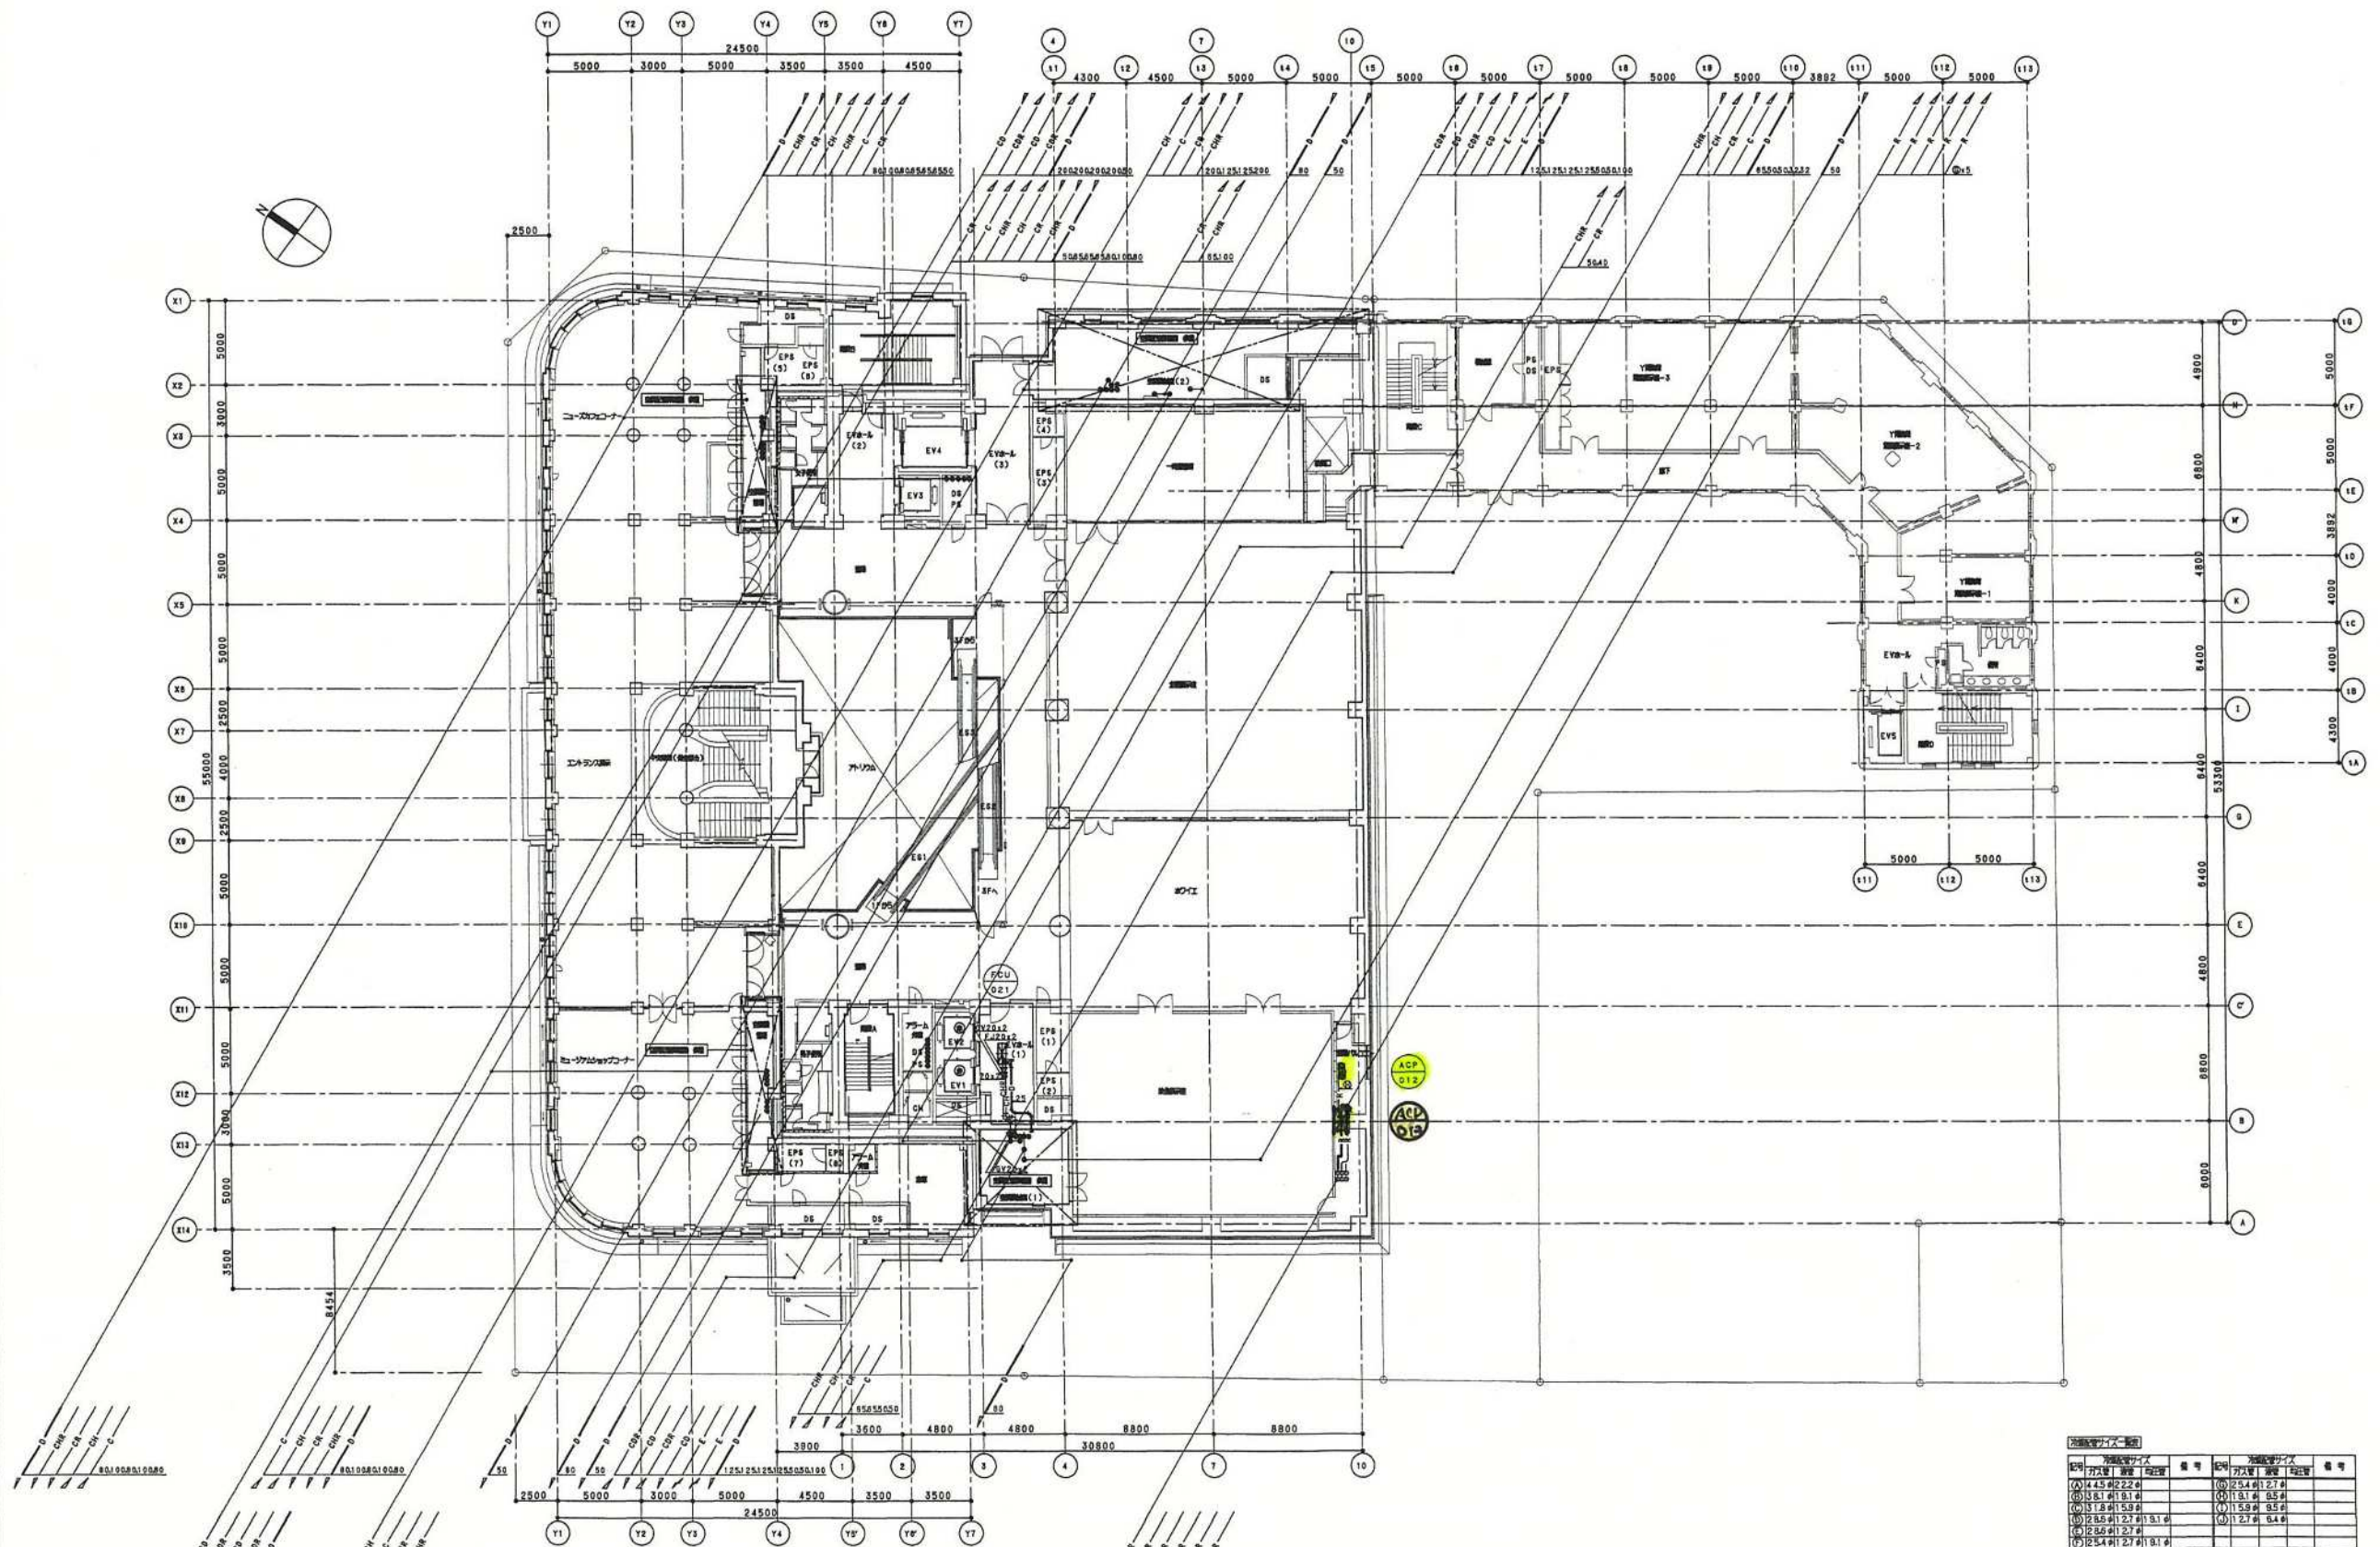

竣工図 空-45


設計	12.3.31
監理	
施工	

設計	監理	施工


日建設計

(仮称)情報文化センター整備工事
(空調設備工事)

空調設備 2階平面図 1/200

22 -44
5 - 6

No. T-960047-B

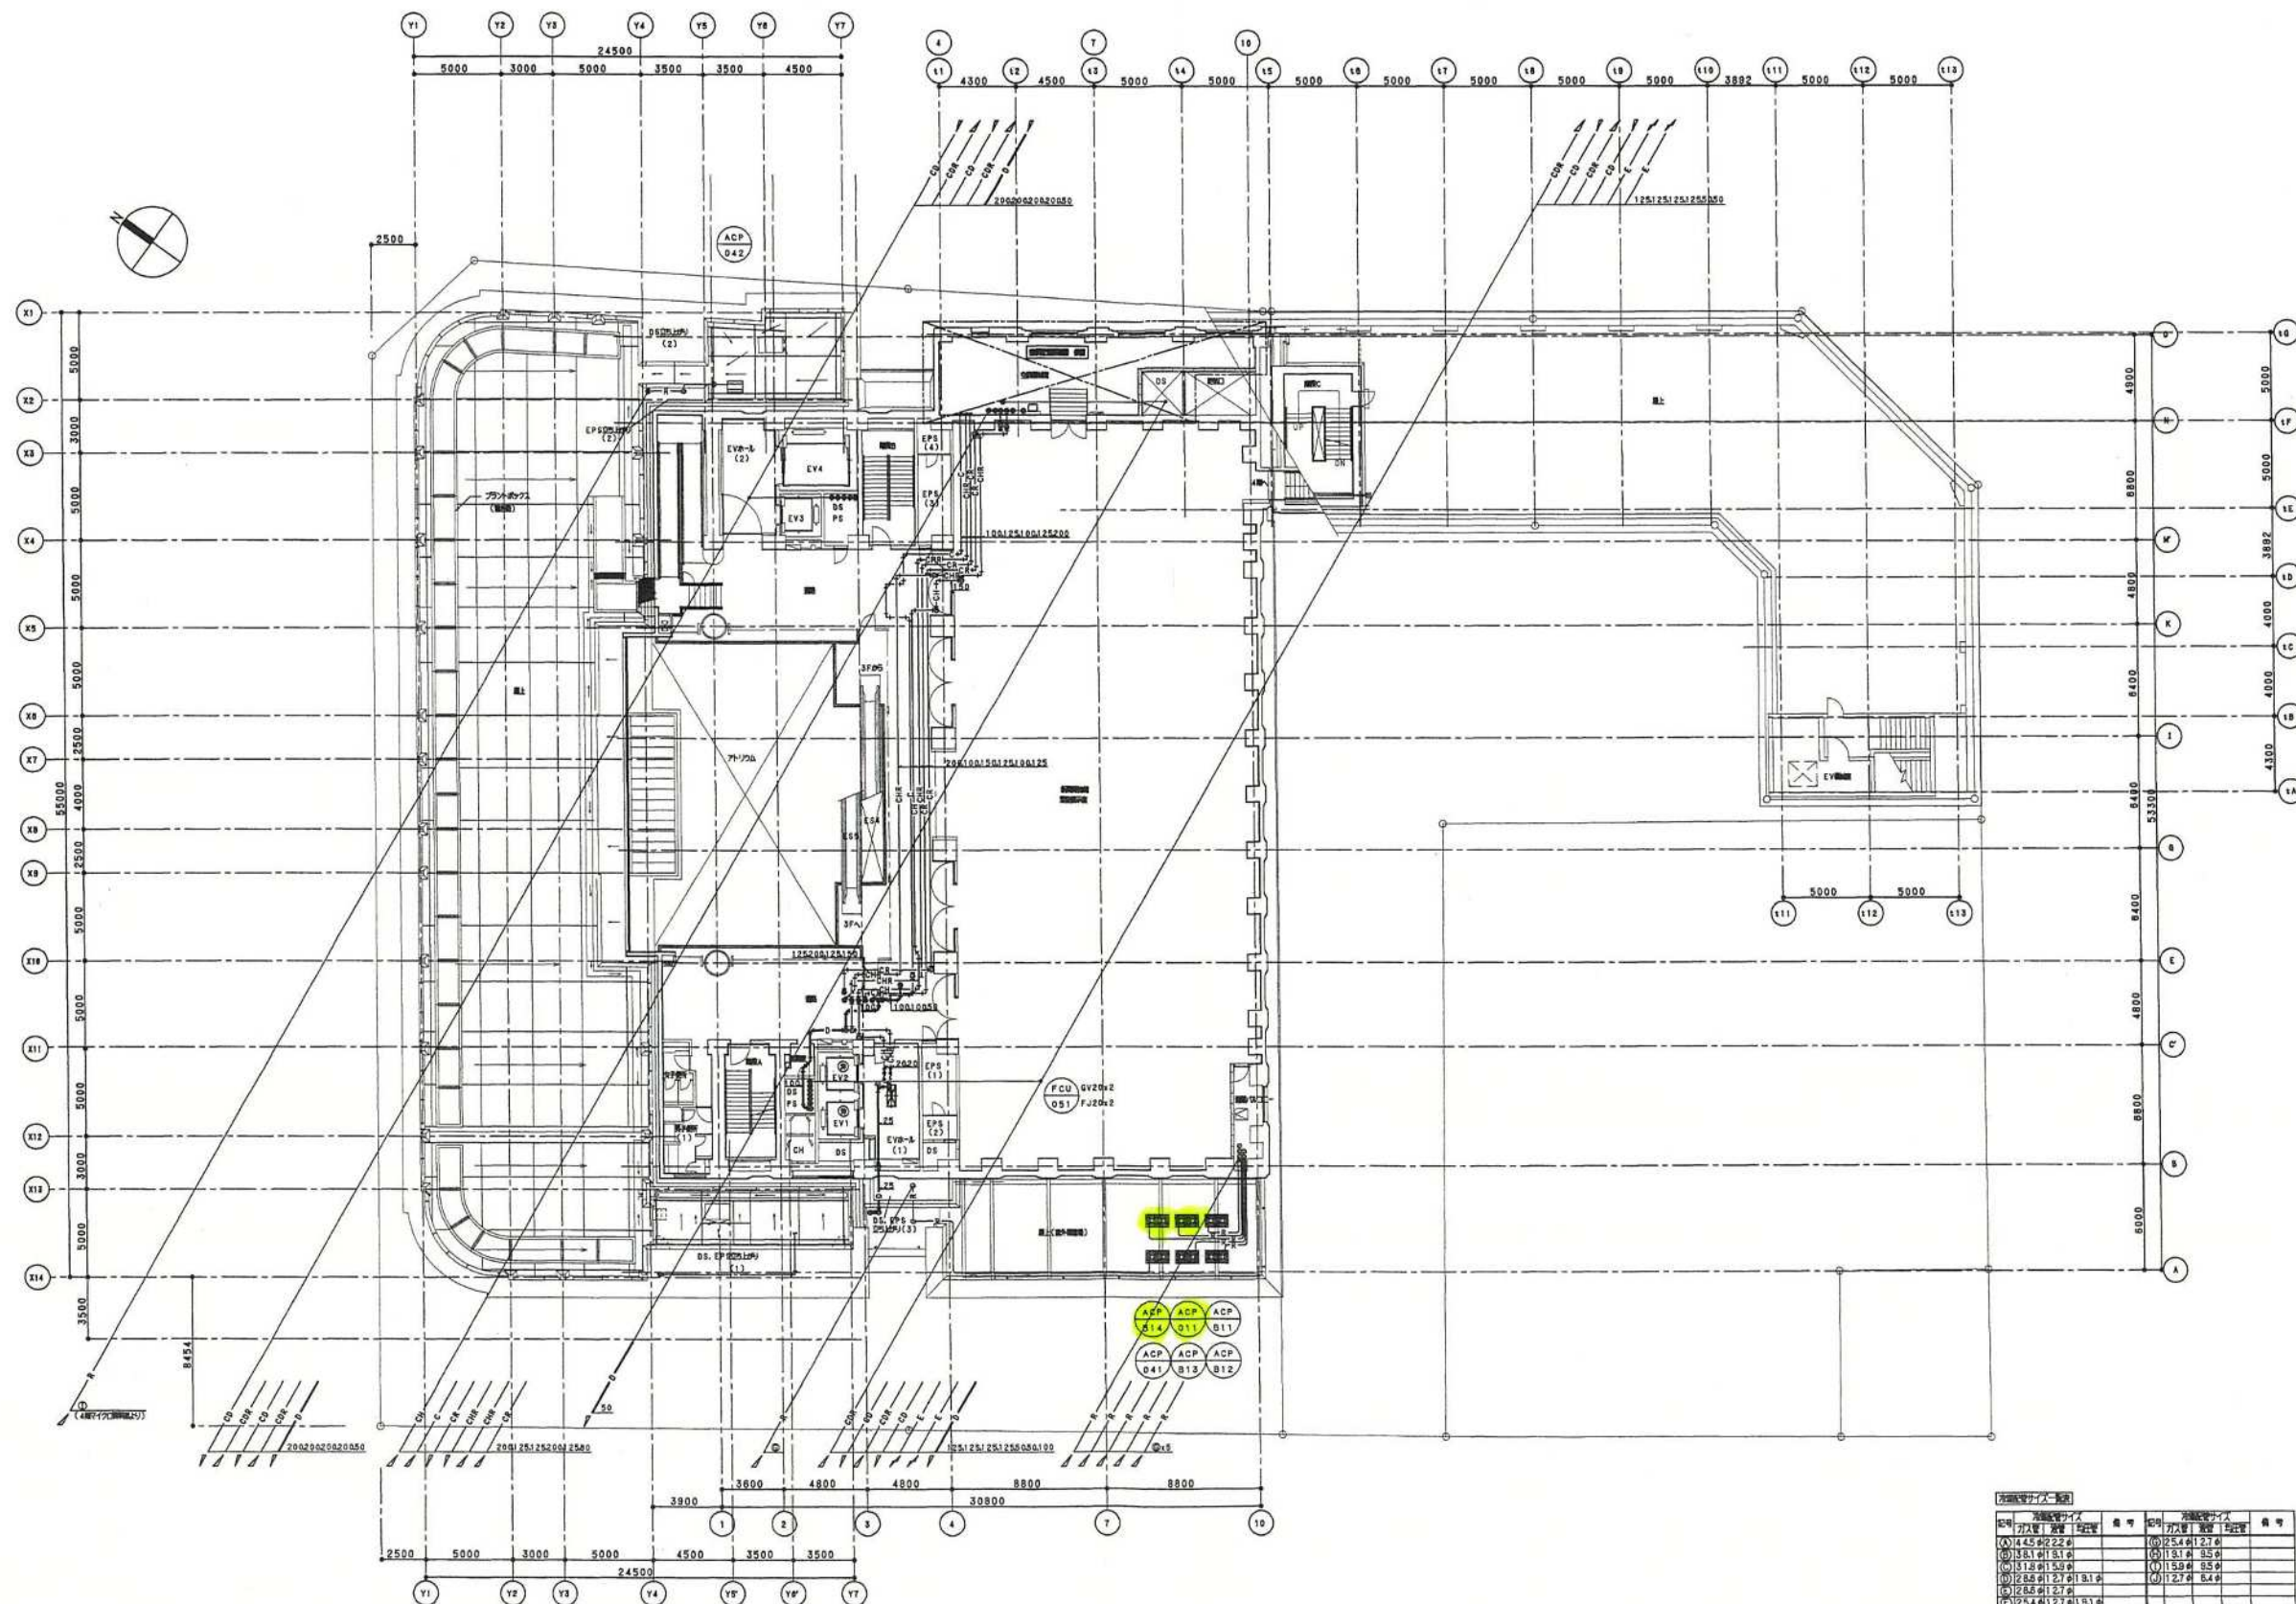

記号	規格	数量	計	記号	規格	数量	計

竣工図 空-48

設計	9.9.1		
監理	12.3.31		
製図			
承認			
責任者	工社グループ・大塚・日建設計株式会社		

建築主	建築事務所	事業所	設計者	監理者	製図者

日建設計

(仮称)情報文化センター整備工事
(空調設備工事)

空-47
5-9

空調配管 5階平面図 1/200 No. T-960047-B

機器表 (8)

機器記号	機器名称	台数	機器仕様	電動機		設置位置	備考
				相電圧	出力		
				φ V Kw			
ACP-B11	ビル用マルチパッケージ型 空調機 (室外機)	1	型式 : ビル用マルチパッケージ型空調機 (冷暖房専用型) 冷房能力 : 22.4kw 暖房能力 : 25.0kw 集台 : 機能別合 (機能別メッキ仕上げ) 防振装置 : フォースプリング防振	3	200 3.5+2.2 0.2+0.14	新築5階 屋外機室	インバーター仕様 AC・DCリアクトル内蔵 防振器仕様 停電時自動再始動
	ACP-B11a (B1階空調機系統)	2	型式 : デクト接続天井機型 冷房能力 : 11.2kw 暖房能力 : 12.5kw 油流量 : 1.740m³/h × 9.0mmAq	1	200 0.27	B1階 設備室	コントローラー付属 (室内設置) 停電時自動再始動
ACP-011	ビル用マルチパッケージ型 空調機 (室外機)	1	型式 : ビル用マルチパッケージ型空調機 (冷暖房専用型) 冷房能力 : 22.4kw 暖房能力 : 25.0kw 集台 : 機能別合 (機能別メッキ仕上げ) 防振装置 : フォースプリング防振	3	200 3.5+2.2 0.2+0.14	新築5階 屋外機室	インバーター仕様 AC・DCリアクトル内蔵 防振器仕様 停電時自動再始動
	ACP-011a (1階空調機系統)	1	型式 : 天井吊りセット型 冷房能力 : 7.1kw 暖房能力 : 8.0kw 油流量 : 900m³/h 外気量 : 150m³/h メインフィルター : 機能別合 比色法 65%	1	200 0.03	1階 器具センター	外気式水加温加湿器 有効加湿量 1.0kg/h コントローラー付属 (室内設置) 停電時自動再始動
	ACP-011b (1階中庭空調機)	1	型式 : 天井吊りセット型 冷房能力 : 3.6kw 暖房能力 : 4.0kw 油流量 : 540m³/h 外気量 : 100m³/h メインフィルター : 機能別合 比色法 65%	1	200 0.015	1階 中庭	外気式水加温加湿器 有効加湿量 0.4kg/h コントローラー付属 (室内設置) 停電時自動再始動
	ACP-011c (B1階ロビー空調機)	1	型式 : 天井吊りセット型 冷房能力 : 3.6kw 暖房能力 : 3.2kw 油流量 : 540m³/h	1	200 0.015	B1階 ロビー	コントローラー付属 (室内設置) 停電時自動再始動
	ACP-011d (B1階北窓空調機)	1	型式 : 天井吊りセット型 冷房能力 : 2.6kw 暖房能力 : 3.2kw 油流量 : 540m³/h メインフィルター : 機能別合 比色法 65%	1	200 0.015	1階 北窓	外気式水加温加湿器 有効加湿量 0.4kg/h コントローラー付属 (室内設置) 停電時自動再始動
	ACP-011e (B1階南窓空調機)	1	型式 : 天井吊りセット型 冷房能力 : 3.6kw 暖房能力 : 4.0kw 油流量 : 540m³/h	1	200 0.015	B1階 南窓 (1)	コントローラー付属 (室内設置) 停電時自動再始動
	ACP-011f (B1階南窓空調機)	1	型式 : 天井吊りセット型 冷房能力 : 3.6kw 暖房能力 : 4.0kw 油流量 : 540m³/h	1	200 0.015	B1階 南窓 (2)	コントローラー付属 (室内設置) 停電時自動再始動
	ACP-042 (ACP-042a)	室外機	1	型式 : ビル用マルチパッケージ型空調機 (冷暖房専用型) 冷房能力 : 22.4kw 暖房能力 : 25.0kw 集台 : 機能別合 (機能別メッキ仕上げ) 防振装置 : フォースプリング防振	3	200 3.5+2.2 0.2+0.14	新築5階 屋外機室
ACP-041	ビル用マルチパッケージ型 空調機 (室外機)	1	型式 : ビル用マルチパッケージ型空調機 (冷暖房専用型) 冷房能力 : 22.4kw 暖房能力 : 25.0kw 集台 : 機能別合 (機能別メッキ仕上げ) 防振装置 : フォースプリング防振	3	200 3.5+2.2 0.2+0.14	新築5階 屋外機室	インバーター仕様 AC・DCリアクトル内蔵 防振器仕様 停電時自動再始動
	ACP-041a (4階マシンルーム空調機)	1	型式 : 天井吊りセット型 冷房能力 : 11.2kw 暖房能力 : 12.5kw 油流量 : 1.560m³/h	1	200 0.05	4階 マシンルーム	外気式水加温加湿器 有効加湿量 1.0kg/h コントローラー付属 (室内設置) 停電時自動再始動

機器記号	機器名称	台数	機器仕様	電動機		設置位置	備考	
				相電圧	出力			
				φ V Kw				
ACP-012	室外機	1	型式 : ビル用マルチパッケージ型空調機 (冷暖房専用型) 冷房能力 : 22.4kw 暖房能力 : 25.0kw 集台 : 機能別合 (機能別メッキ仕上げ) 防振装置 : フォースプリング防振	3	200 3.5+2.2 0.2+0.14	新築5階 屋外機室	インバーター仕様 AC・DCリアクトル内蔵 防振器仕様 停電時自動再始動	
	ACP-012a (1階空調機系統)	1	型式 : 天井吊りセット型 冷房能力 : 7.1kw 暖房能力 : 8.0kw 油流量 : 900m³/h 外気量 : 150m³/h メインフィルター : 機能別合 比色法 65%	1	200 0.03	1階 器具センター	外気式水加温加湿器 有効加湿量 1.0kg/h コントローラー付属 (室内設置) 停電時自動再始動	
ACP-101	ビル用マルチパッケージ型 空調機 (室外機)	1	型式 : ビル用マルチパッケージ型空調機 (冷暖房専用型) 冷房能力 : 22.4kw 暖房能力 : 25.0kw 集台 : 機能別合 (機能別メッキ仕上げ) 防振装置 : フォースプリング防振	3	200 3.5+2.2 0.2+0.14	新築5階 屋外機室	インバーター仕様 AC・DCリアクトル内蔵 防振器仕様 停電時自動再始動	
	ACP-101a (10階事務室空調機系統)	1	型式 : デクト接続天井機型 冷房能力 : 28.0kw 暖房能力 : 31.5kw 油流量 : 4.320m³/h × 22mmAq 外気量 : 600m³/h	1	200 0.38×2	10階 事務室	外気式水加温加湿器 有効加湿量 4.2kg/h コントローラー付属 (室内設置) 停電時自動再始動	
	ACP-101b (10階事務室空調機系統)	1	型式 : デクト接続天井機型 冷房能力 : 5.6kw 暖房能力 : 6.3kw 油流量 : 840m³/h × 12mmAq 外気量 : 160m³/h メインフィルター : 機能別合 比色法 65%	1	200 0.1	10階 事務室	外気式水加温加湿器 有効加湿量 1.2kg/h コントローラー付属 (室内設置) 停電時自動再始動	
	ACP-101c (10階事務室空調機系統)	1	型式 : デクト接続天井機型 冷房能力 : 14.0kw 暖房能力 : 16.0kw 油流量 : 2.160m³/h × 11mmAq 外気量 : 220m³/h メインフィルター : 機能別合 比色法 65%	1	200 0.35	10階 事務室	外気式水加温加湿器 有効加湿量 2.7kg/h コントローラー付属 (室内設置) 停電時自動再始動	
	ACP-101d (8階受付・フック室空調機)	1	型式 : デクト接続天井機型 冷房能力 : 8.0kw 暖房能力 : 10.0kw 油流量 : 1.740m³/h × 12mmAq 外気量 : 120m³/h メインフィルター : 機能別合 比色法 65%	1	200 0.27	8階 受付・フック室	コントローラー付属 (室内設置) 停電時自動再始動	
	ACP-101e (8階事務室空調機系統)	1	型式 : デクト接続天井機型 冷房能力 : 11.2kw 暖房能力 : 12.5kw 油流量 : 1.740m³/h × 9mmAq 外気量 : 180m³/h メインフィルター : 機能別合 比色法 65%	1	200 0.27	8階 事務室	コントローラー付属 (室内設置) 停電時自動再始動	
	ACP-B12	ビル用マルチパッケージ型 空調機 (室外機)	1	型式 : ビル用マルチパッケージ型空調機 (冷暖房専用型) 冷房能力 : 22.4kw 暖房能力 : 25.0kw 集台 : 機能別合 (機能別メッキ仕上げ) 防振装置 : フォースプリング防振	3	200 3.5+2.2 0.2+0.14	新築5階 屋外機室	インバーター仕様 AC・DCリアクトル内蔵 防振器仕様 停電時自動再始動
	ACP-B12a (B1階空調機 (1) 系統)	2	型式 : 天井吊りセット型 冷房能力 : 11.2kw 暖房能力 : 12.5kw 油流量 : 1.680m³/h	1	200 0.09	B1階 空調機 (1)	コントローラー付属 (室内設置) 停電時自動再始動 新築空気取り入れネット付	
ACP-B13	ビル用マルチパッケージ型 空調機 (室外機)	1	型式 : ビル用マルチパッケージ型空調機 (冷暖房専用型) 冷房能力 : 22.4kw 暖房能力 : 25.0kw 集台 : 機能別合 (機能別メッキ仕上げ) 防振装置 : フォースプリング防振	3	200 3.5+2.2 0.2+0.14	新築5階 屋外機室	インバーター仕様 AC・DCリアクトル内蔵 防振器仕様 停電時自動再始動	
	ACP-B13a (B1階空調機 (1) 系統)	2	型式 : 天井吊りセット型 冷房能力 : 11.2kw 暖房能力 : 12.5kw 油流量 : 1.680m³/h	1	200 0.09	B1階 空調機 (1)	コントローラー付属 (室内設置) 停電時自動再始動 新築空気取り入れネット付	
ACP-B14	ビル用マルチパッケージ型 空調機 (室外機)	1	型式 : ビル用マルチパッケージ型空調機 (冷暖房専用型) 冷房能力 : 22.4kw 暖房能力 : 25.0kw 集台 : 機能別合 (機能別メッキ仕上げ) 防振装置 : フォースプリング防振	3	200 3.5+2.2 0.2+0.14	新築5階 屋外機室	インバーター仕様 AC・DCリアクトル内蔵 防振器仕様 停電時自動再始動	
	ACP-B14a (B1階空調機 (2) 系統)	2	型式 : 天井吊りセット型 冷房能力 : 11.2kw 暖房能力 : 12.5kw 油流量 : 1.680m³/h	1	200 0.09	B1階 空調機 (2)	コントローラー付属 (室内設置) 停電時自動再始動 新築空気取り入れネット付	

竣工図 空-12

竣工	9. 9. 1	
竣工	12. 3. 31	
監理		
監理		
監理		
監理		


日建設計		(仮称) 情報文化センター整備工事 (空調設備工事)		空-11 3-8
		空調 機器表 (8) N.S		No. T-960047-B

機器番号	機器名称	台数	機器仕様	電動機			設置場所	備考
				相	電圧	出力		
				Φ	V	Kw		
ACP-013	空冷ヒートポンプエアコン	1組	空調機	送風機	3	200	室内機	室内機
			室内機 1台					
			型式 : 天井カセット型 冷房能力 : 10.0KW 暖房能力 : 11.2KW 総風量 : 2,650m ³ /h				1階防災センター	コントローラ付属 (室内設置)
			室外機 1台	送風機	3	200:0.183*1	室外機	室外機
				圧縮機	3	200:0.106	2階バルコニー	塩害仕様